ÚZEMNÍ PLÁN KLÍNY

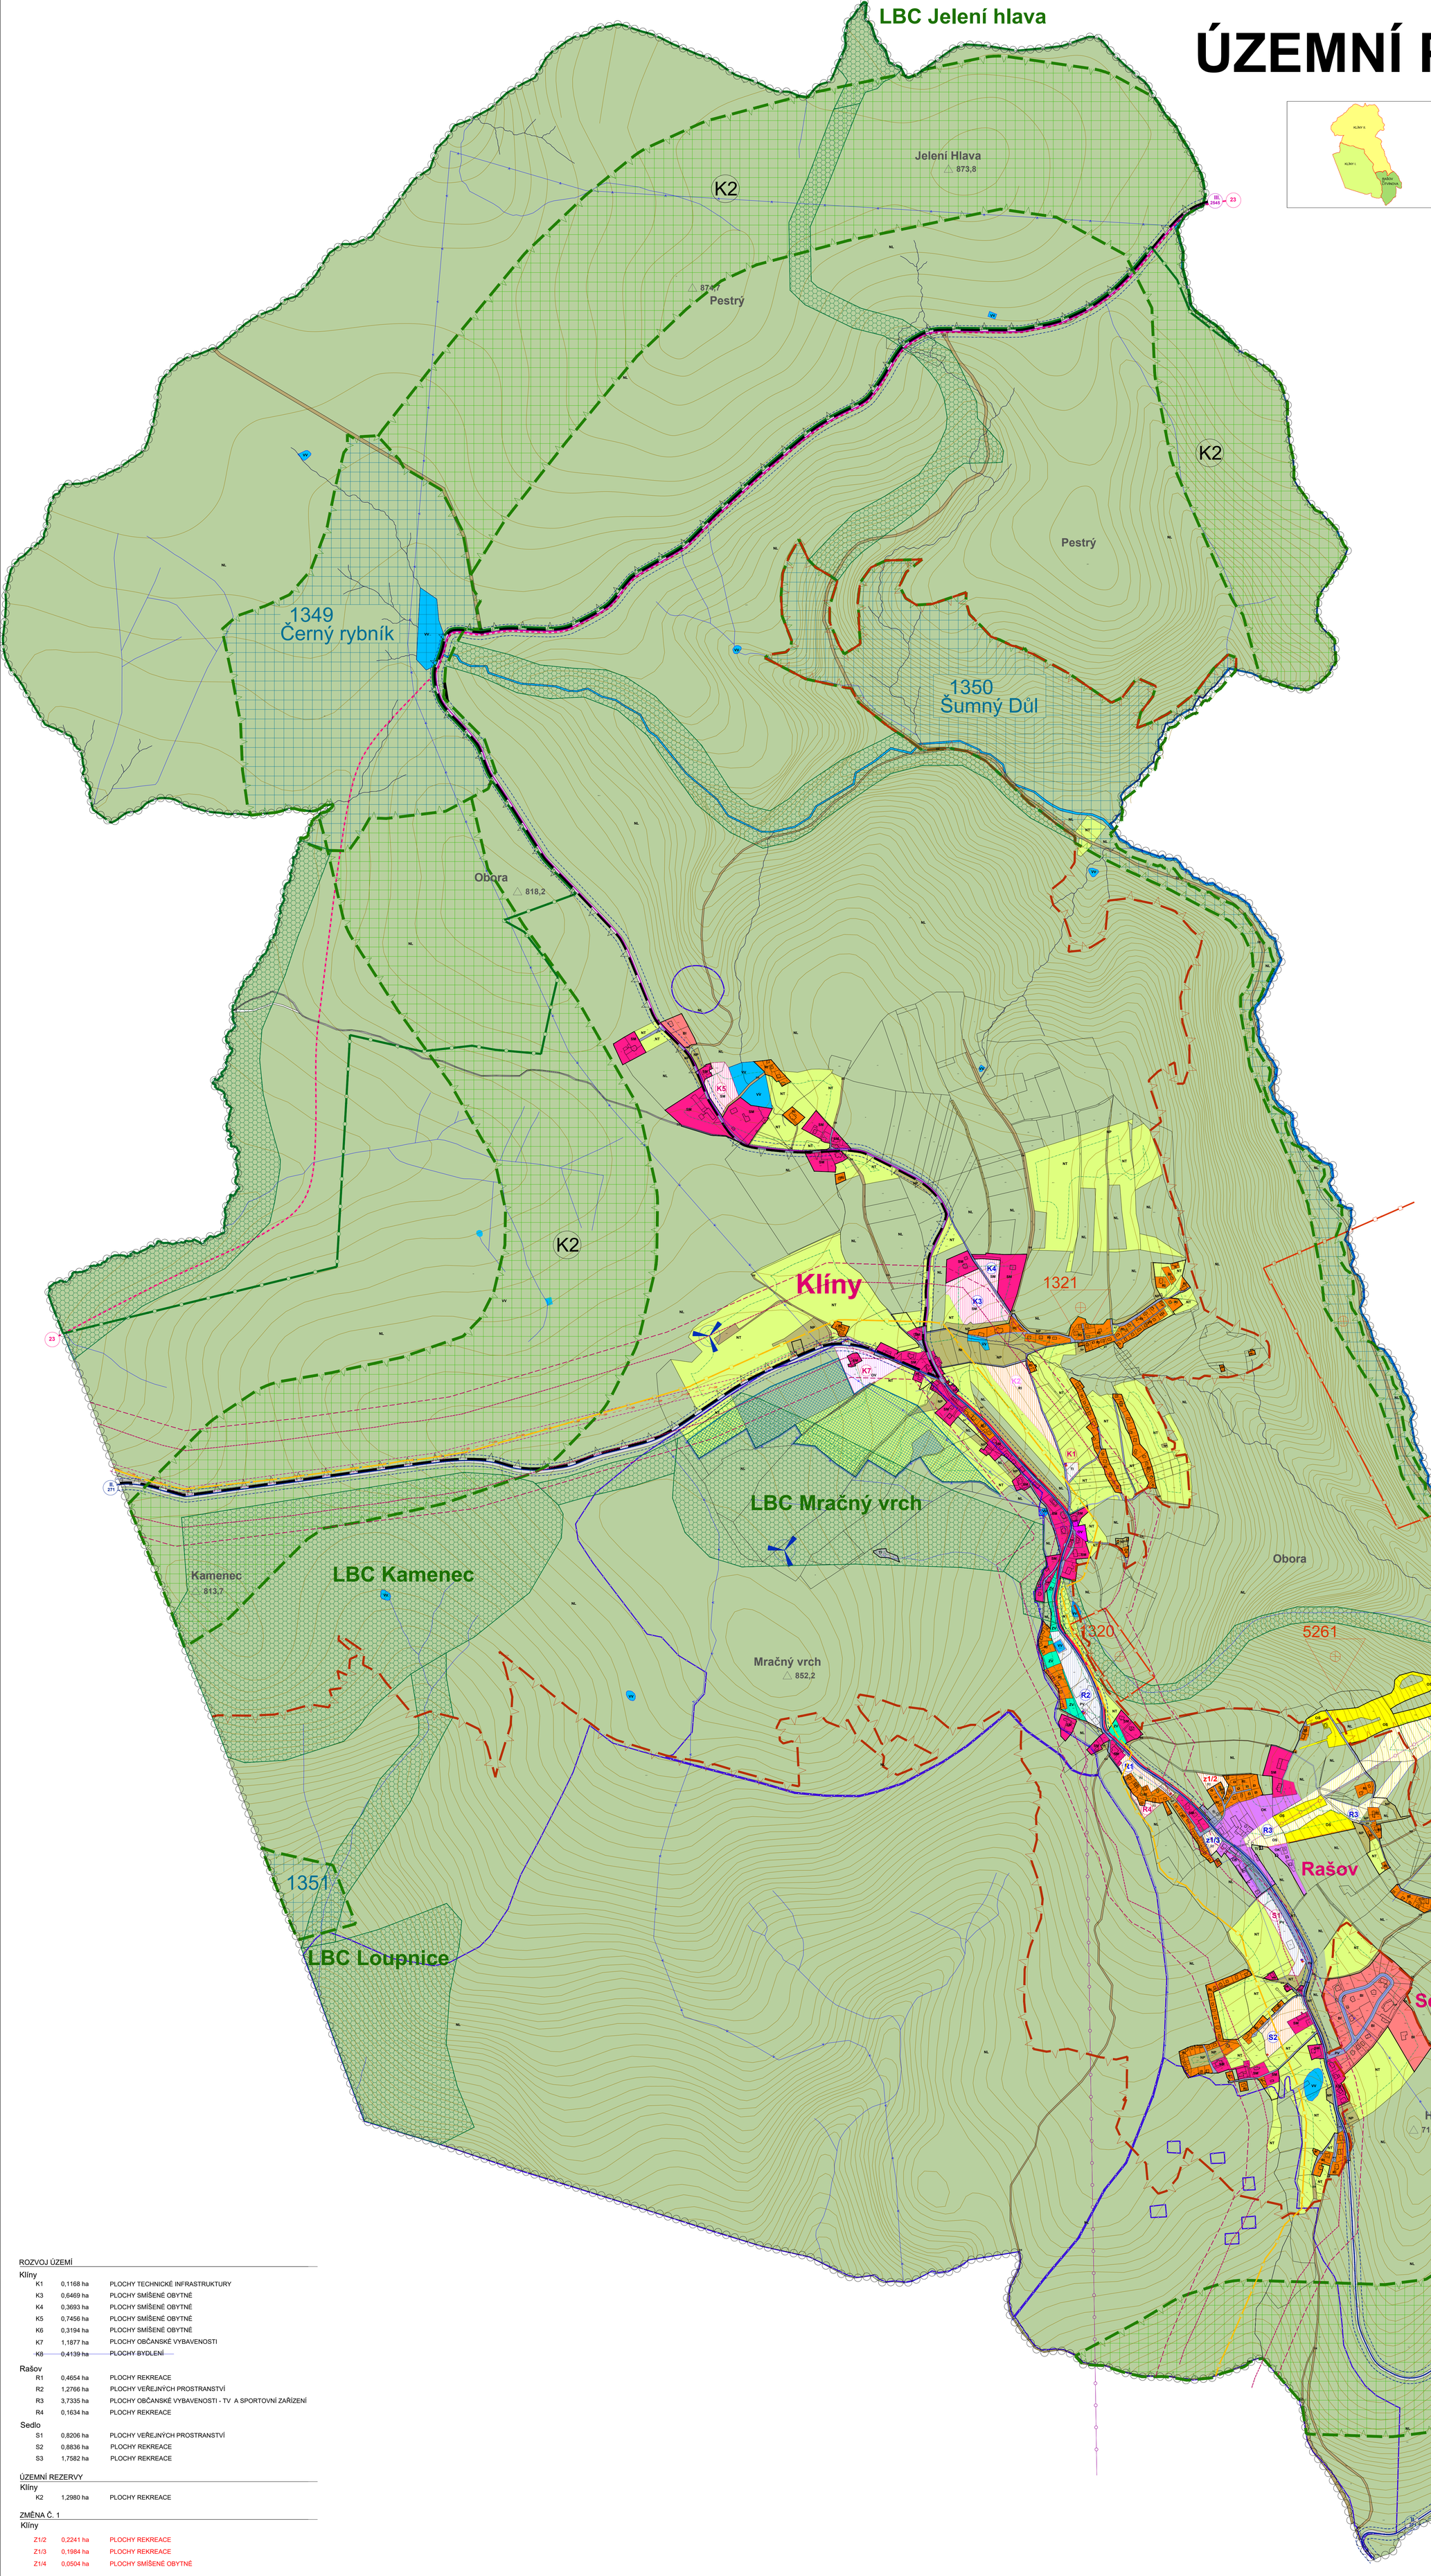

CELÉ SPRÁVNÍ ÚZEMÍ JE ZÁJMOVÝM ÚZEMÍM MINISTERSTVA OBRANY Z HLEDISKA POVOLOVÁNÍ VYJMENOVANÝCH DRUHŮ STAVEB

LEGENDA

STAV NÁVRH

- HRANICE ŘEŠENÉHO ÚZEMÍ
- HRANICE KATASTRŮ
- ZASTAVĚNÉ ÚZEMÍ K 5.10.2021
- ZASTAVITELNÉ PLOCHY
- ZMĚNA VYUŽITÍ ZASTAVĚNÉHO ÚZEMÍ (PLOCHY PŘESTAVBY)
- ÚZEMNÍ REZERVA
- VRCHNÍ VEDENÍ VN ELEKTRO
- OCHRANNÉ PÁSMO VN ELEKTRO
- TRAFOSTANICE
- VĚTRNÉ ELEKTRÁRNY
- VYSOKOTLAKÝ ETYLÉNOVOD
- OP A BP VTL ETYLÉNOVODU
- VZDÁLENOST 100 m OD VEDENÍ ETYLÉNOVODU
- SILNICE II. TŘÍDY
- SILNICE III. TŘÍDY
- OCHRANNÉ PÁSMO SILNICE II. A III. TŘÍDY
- LYŽAŘSKÝ VLEK
- CYKLOTRASY
- CHODNÍK (VPS)
- LANOVKA LITVÍNOV - KLÍNY
- NADREGIONÁLNÍ BIOKORIDOR
- REGIONÁLNÍ BIOCENTRUM
- LOKÁLNÍ ÚSES
- ÚZEMÍ NATURA - PTAČÍ OBLAST "VÝCHODNÍ KRUŠNÉ HORY"
- ÚZEMÍ NATURA - EVL "VÝCHODNÍ KRUŠNÉ HORY"
- ZVLÁŠTĚ CHRÁNĚNÉ ÚZEMÍ - PŘÍRODNÍ REZERVACE ČERNÝ RYBNÍK
- LESOPARK
- PŘÍRODNÍ PARK LOUČENSKÁ HORNATINA - CELÉ ÚZEMÍ
- OCHRANNÉ PÁSMO LESA 30 m
- PODDOLOVANÉ ÚZEMÍ - PLOCHA
- PODDOLOVANÉ ÚZEMÍ - BOD
- PÁSMO HYGIENICKÉ OCHRANY (SEVEROČESKÁ VODÁRENSKÁ)
- OCHRANNÉ PÁSMO VODNÍHO ZDROJE I. A II. STUPNĚ
- CHOPAV KRUŠNÉ HORY - CELÉ ÚZEMÍ
- TECHNOLOGICKÝ OBJEKT ZÁSOBOVÁNÍ VODOU
- TECHNOLOGICKÝ OBJEKT ČIŠTĚNÍ ODPADNÍCH VOD
- VEŘEJNÝ VODOVOD
- SPLAŠKOVÁ KANALIZACE
- BI PLOCHY BYDLENÍ
- RI PLOCHY REKREACE
- OK PLOCHY OBČANSKÉHO VYBAVENÍ - KOMERČNÍ VYBAVENOST
- OV PLOCHY OBČANSKÉHO VYBAVENÍ - VEŘEJNÁ VYBAVENOST
- OS PLOCHY OBČANSKÉHO VYBAVENÍ - TV A SPORTOVNÍ ZAŘÍZENÍ
- PV PLOCHY VEŘEJNÝCH PROSTRANSTVÍ
- ZV PLOCHY VEŘEJNÝCH PROSTRANSTVÍ - ZELEŇ NA VEŘEJNÝCH PROSTRANSTVÍCH
- SM PLOCHY SMÍŠENÉ OBYTNÉ
- DS POLOCHY DOPRAVNÍ INFRASTRUKTURY - SILNIČNÍ
- DX PLOCHY DOPRAVNÍ INFRASTRUKTURY - SPECIFICKÉ
- TI PLOCHY TECHNICKÉ INFRASTRUKTURY
- VV PLOCHY VODNÍ A VODOHOSPODÁŘSKÉ
- NT PLOCHY ZEMĚDĚLSKÉ - TRVALÝ TRAVNÍ POROST
- NL PLOCHY LESNÍ
- NP PLOCHY PŘÍRODNÍ
- VĚTRNÉ ELEKTRÁRNY

ROZVOJ ÚZEMÍ

Klíny

K1	0,1168 ha	PLOCHY TECHNICKÉ INFRASTRUKTURY
K3	0,6469 ha	PLOCHY SMÍŠENÉ OBYTNÉ
K4	0,3693 ha	PLOCHY SMÍŠENÉ OBYTNÉ
K5	0,7456 ha	PLOCHY SMÍŠENÉ OBYTNÉ
K6	0,3194 ha	PLOCHY SMÍŠENÉ OBYTNÉ
K7	1,1877 ha	PLOCHY OBČANSKÉ VYBAVENOSTI
~~K8~~	~~0,4139 ha~~	~~PLOCHY BYDLENÍ~~

Rašov

R1	0,4654 ha	PLOCHY REKREACE
R2	1,2766 ha	PLOCHY VEŘEJNÝCH PROSTRANSTVÍ
R3	3,7335 ha	PLOCHY OBČANSKÉ VYBAVENOSTI - TV A SPORTOVNÍ ZAŘÍZENÍ
R4	0,1634 ha	PLOCHY REKREACE

Sedlo

S1	0,8206 ha	PLOCHY VEŘEJNÝCH PROSTRANSTVÍ
S2	0,8836 ha	PLOCHY REKREACE
S3	1,7582 ha	PLOCHY REKREACE

ÚZEMNÍ REZERVY

Klíny

K2	1,2980 ha	PLOCHY REKREACE

ZMĚNA Č. 1

Klíny

Z1/2	0,2241 ha	PLOCHY REKREACE
Z1/3	0,1984 ha	PLOCHY REKREACE
Z1/4	0,0504 ha	PLOCHY SMÍŠENÉ OBYTNÉ

Záznam o účinnosti úplného znění územně plánovací dokumentace

název dokumentace:
Územní plán Klíny

správní orgán, který územně plánovací dokumentaci vydal:
Zastupitelstvo obce Klíny

pořadové číslo poslední změny: změna č. 1
nabytí účinnosti:

oprávněná úřední osoba pořizovatele:
Ing. arch. Babeta Ottová
Městský úřad Litvínov
Odbor kancelářře tajemníka
Úřad územní plánování

jméno, příjmení, funkce
podpis a otisk úředního razítka

POZNÁMKA:
ORIENTACE: S Z V J
ČÍSLO PARÉ:
RAZÍTKO

ING. ARCH. LADISLAV KOMÁRKA
ARCHITEKTONICKÝ ATELIÉR
PRAHA 4, MLADENOVOVA 3234

NÁZEV ZAKÁZKY: ÚZEMNÍ PLÁN KLÍNY
MÍSTO ZAKÁZKY: ÚSTECKÝ KRAJ, ÚSTECKÝ KRAJ
POROZUVATEL: MĚSTSKÝ ÚŘAD LITVÍNOV, ODBOR KANCELÁŘE TAJEMNÍKA
ÚŘAD ÚZEMNÍ PLÁNOVÁNÍ

ZAK.Č.: 2710007
STUPEŇ: ÚPLNÉ ZNĚNÍ PO ZMĚNĚ Č. 1
DATUM: 21.2.2025
MĚŘÍTKO: 1 : 5000

KOORDINAČNÍ VÝKRES 2a