ÚZEMNÍ PLÁN KLÍNY

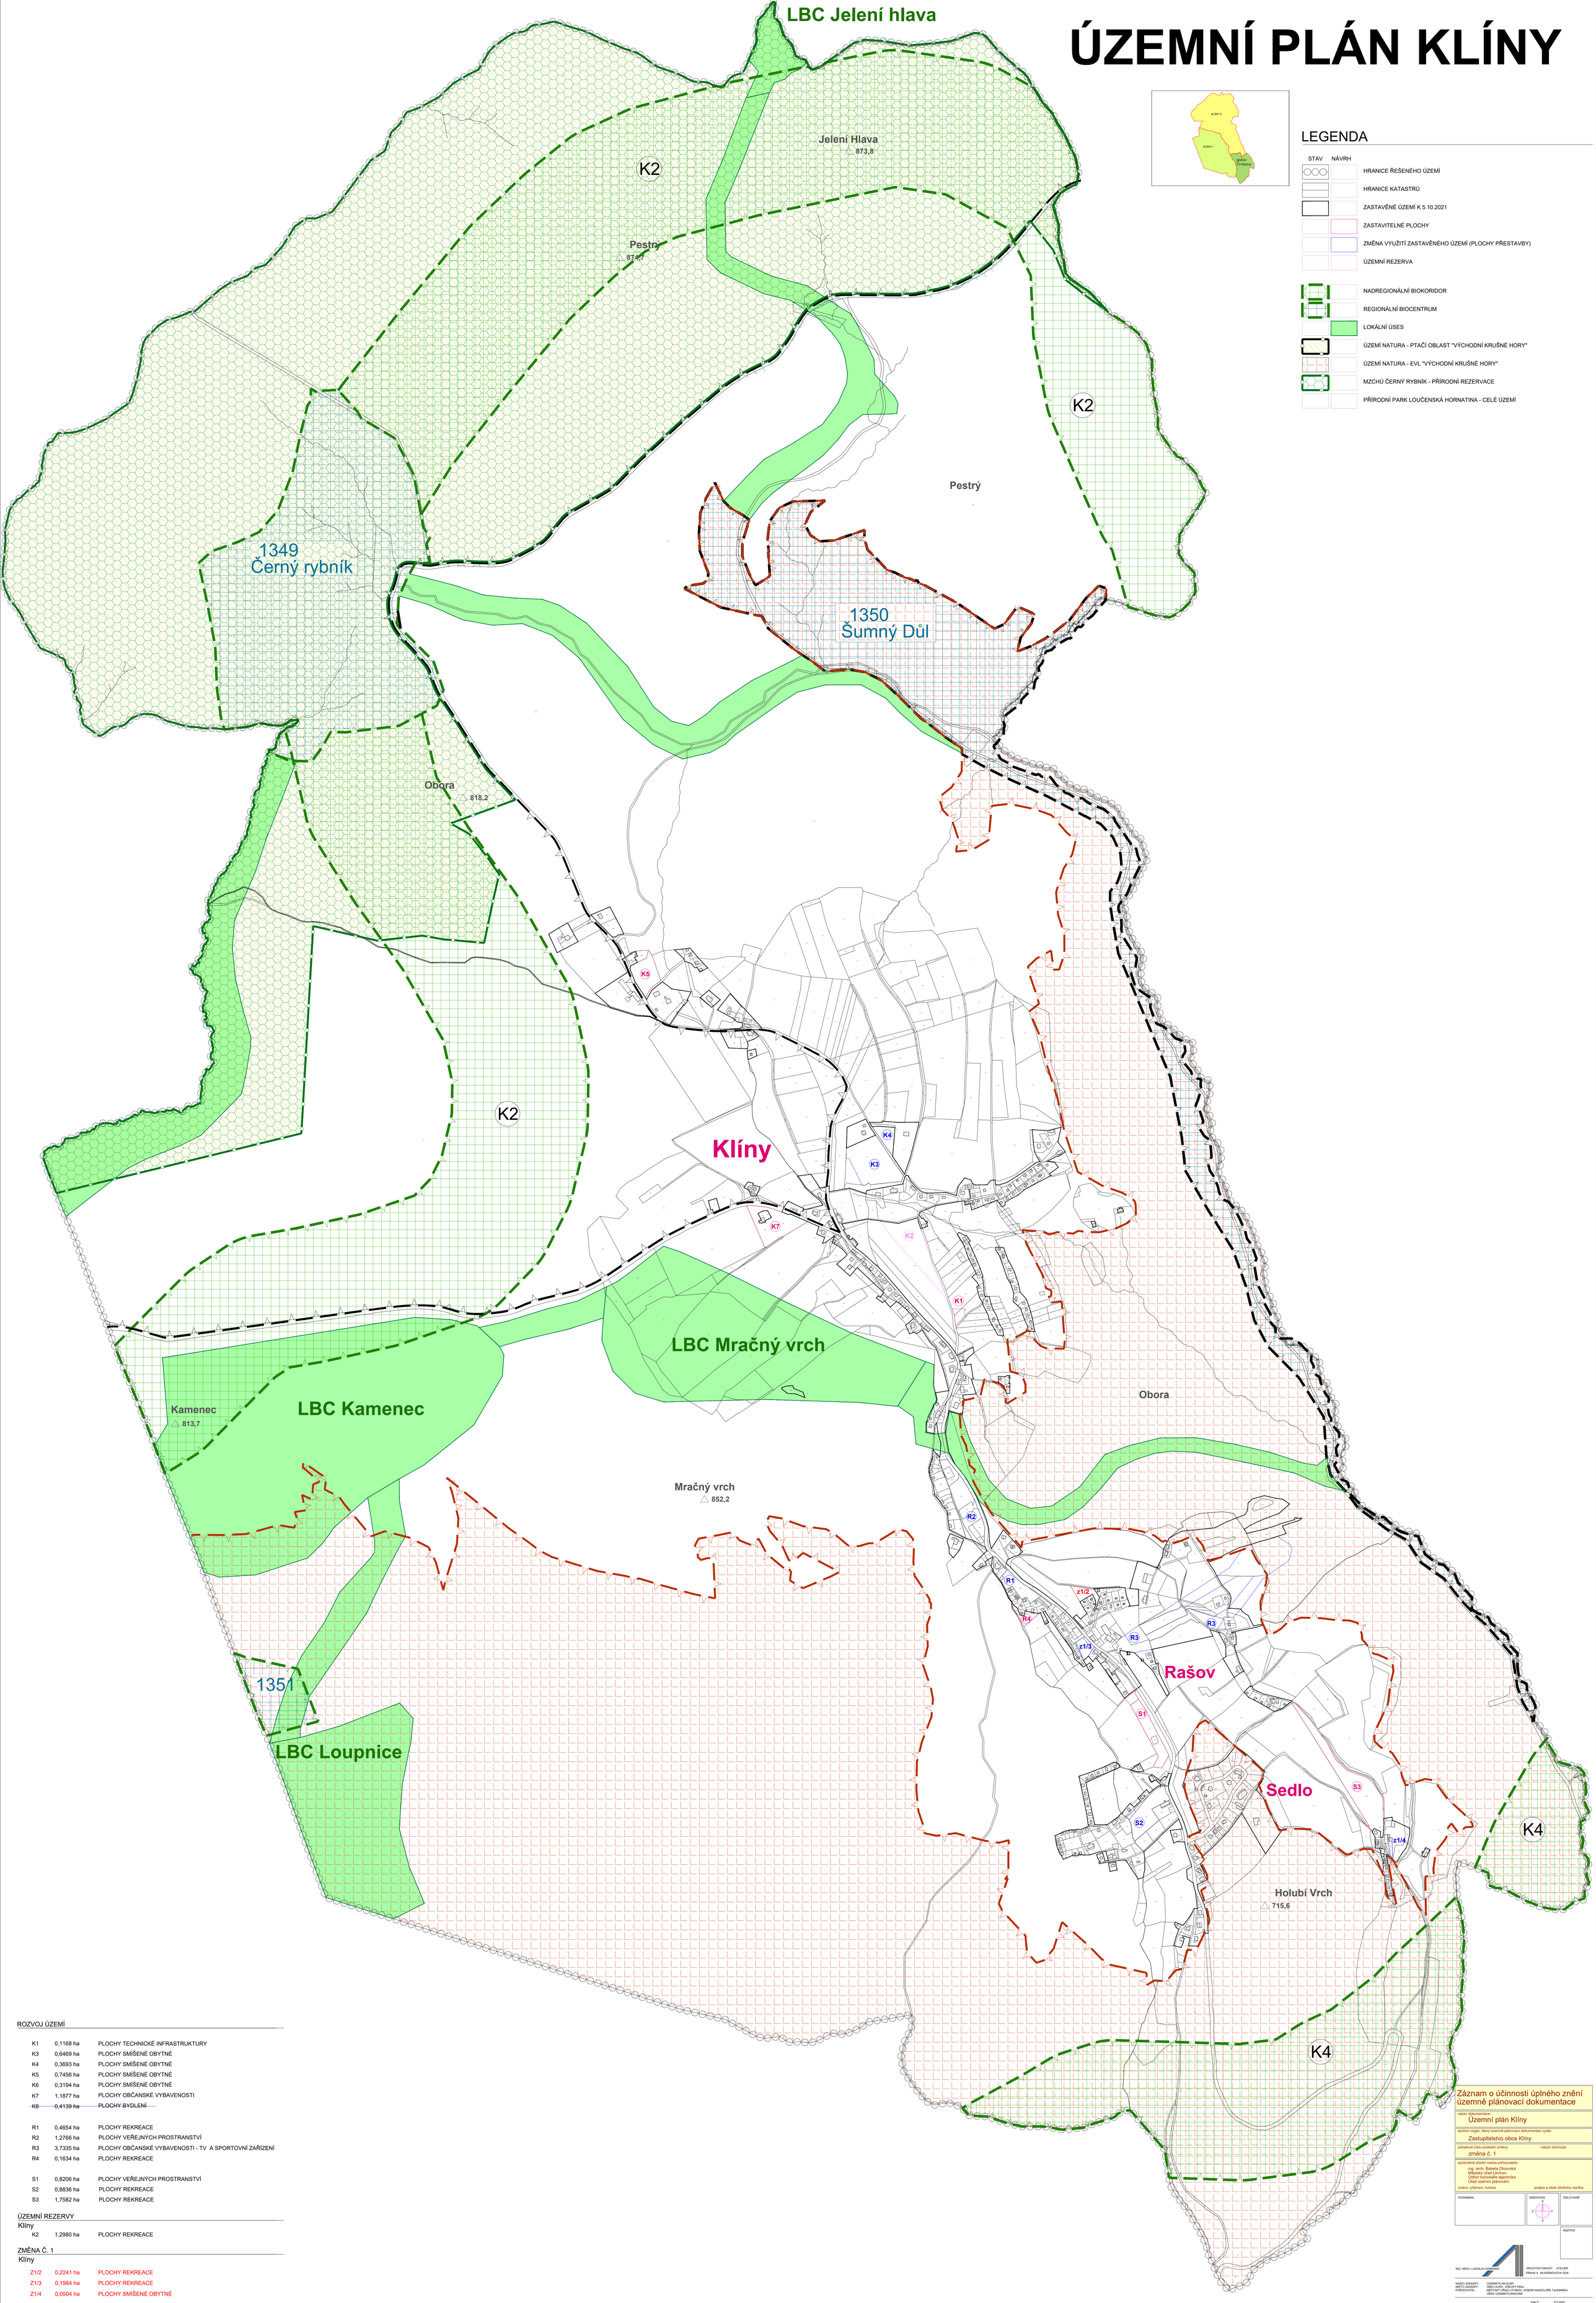

LEGENDA

STAV	NÁVRH	
		HRANICE ŘEŠENÉHO ÚZEMÍ
		HRANICE KATASTRŮ
		ZASTAVĚNÉ ÚZEMÍ K 5.10.2021
		ZASTAVITELNÉ PLOCHY
		ZMĚNA VYUŽITÍ ZASTAVĚNÉHO ÚZEMÍ (PLOCHY PŘESTAVBY)
		ÚZEMNÍ REZERVA
		NADREGIONÁLNÍ BIOKORIDOR
		REGIONÁLNÍ BIOCENTRUM
		LOKÁLNÍ ÚSES
		ÚZEMÍ NATURA - PTAČÍ OBLAST "VÝCHODNÍ KRUŠNÉ HORY"
		ÚZEMÍ NATURA - EVL "VÝCHODNÍ KRUŠNÉ HORY"
		MZCHÚ ČERNÝ RYBNÍK - PŘÍRODNÍ REZERVACE
		PŘÍRODNÍ PARK LOUČENSKÁ HORNATINA - CELÉ ÚZEMÍ

ROZVOJ ÚZEMÍ

K1	0,1168 ha	PLOCHY TECHNICKÉ INFRASTRUKTURY
K3	0,6469 ha	PLOCHY SMÍŠENÉ OBYTNÉ
K4	0,3693 ha	PLOCHY SMÍŠENÉ OBYTNÉ
K5	0,7456 ha	PLOCHY SMÍŠENÉ OBYTNÉ
K6	0,3194 ha	PLOCHY SMÍŠENÉ OBYTNÉ
K7	1,1877 ha	PLOCHY OBČANSKÉ VYBAVENOSTI
~~K8~~	~~0,4139 ha~~	~~PLOCHY BYDLENÍ~~
R1	0,4654 ha	PLOCHY REKREACE
R2	1,2766 ha	PLOCHY VEŘEJNÝCH PROSTRANSTVÍ
R3	3,7335 ha	PLOCHY OBČANSKÉ VYBAVENOSTI - TV A SPORTOVNÍ ZAŘÍZENÍ
R4	0,1634 ha	PLOCHY REKREACE
S1	0,8206 ha	PLOCHY VEŘEJNÝCH PROSTRANSTVÍ
S2	0,8836 ha	PLOCHY REKREACE
S3	1,7582 ha	PLOCHY REKREACE

ÚZEMNÍ REZERVY

Klíny

K2	1,2980 ha	PLOCHY REKREACE

ZMĚNA Č. 1

Klíny

Z1/2	0,2241 ha	PLOCHY REKREACE
Z1/3	0,1984 ha	PLOCHY REKREACE
Z1/4	0,0504 ha	PLOCHY SMÍŠENÉ OBYTNÉ

Záznam o účinnosti úplného znění územně plánovací dokumentace

název dokumentace:
Územní plán Klíny

správní orgán, který územně plánovací dokumentaci vydal:
Zastupitelstvo obce Klíny

pořadové číslo poslední změny: změna č. 1
nabytí účinnosti:

oprávněná úřední osoba pořizovatele:
ing. arch. Babeta Otcovská
Městský úřad Litvínov
Odbor kanceláře tajemníka
Úřad územní plánování
jméno, příjmení, funkce
podpis a otisk úředního razítka

POZNÁMKA | ORIENTACE | ČÍSLO PARÉ | RAZÍTKO

ING. ARCH. LADISLAV KOMÁRKA
ARCHITEKTONICKÝ ATELIÉR
PRAHA 4, MLADENOVOVA 3234

NÁZEV ZAKÁZKY: ÚZEMNÍ PLÁN KLÍNY
MÍSTO ZAKÁZKY: OBEC KLÍNY, ÚSTECKÝ KRAJ
POŘIZOVATEL: MĚSTSKÝ ÚŘAD LITVÍNOV, ODBOR KANCELÁŘE TAJEMNÍKA
ÚŘAD ÚZEMNÍ PLÁNOVÁNÍ

ZAK.Č.: 271/2007
STUPEŇ:
DATUM: 07/2020
MĚŘÍTKO: 1 : 5000

HLAVNÍ VÝKRES
ÚZEMNÍ SYSTÉM EKOLOGICKÉ STABILITY

1b2